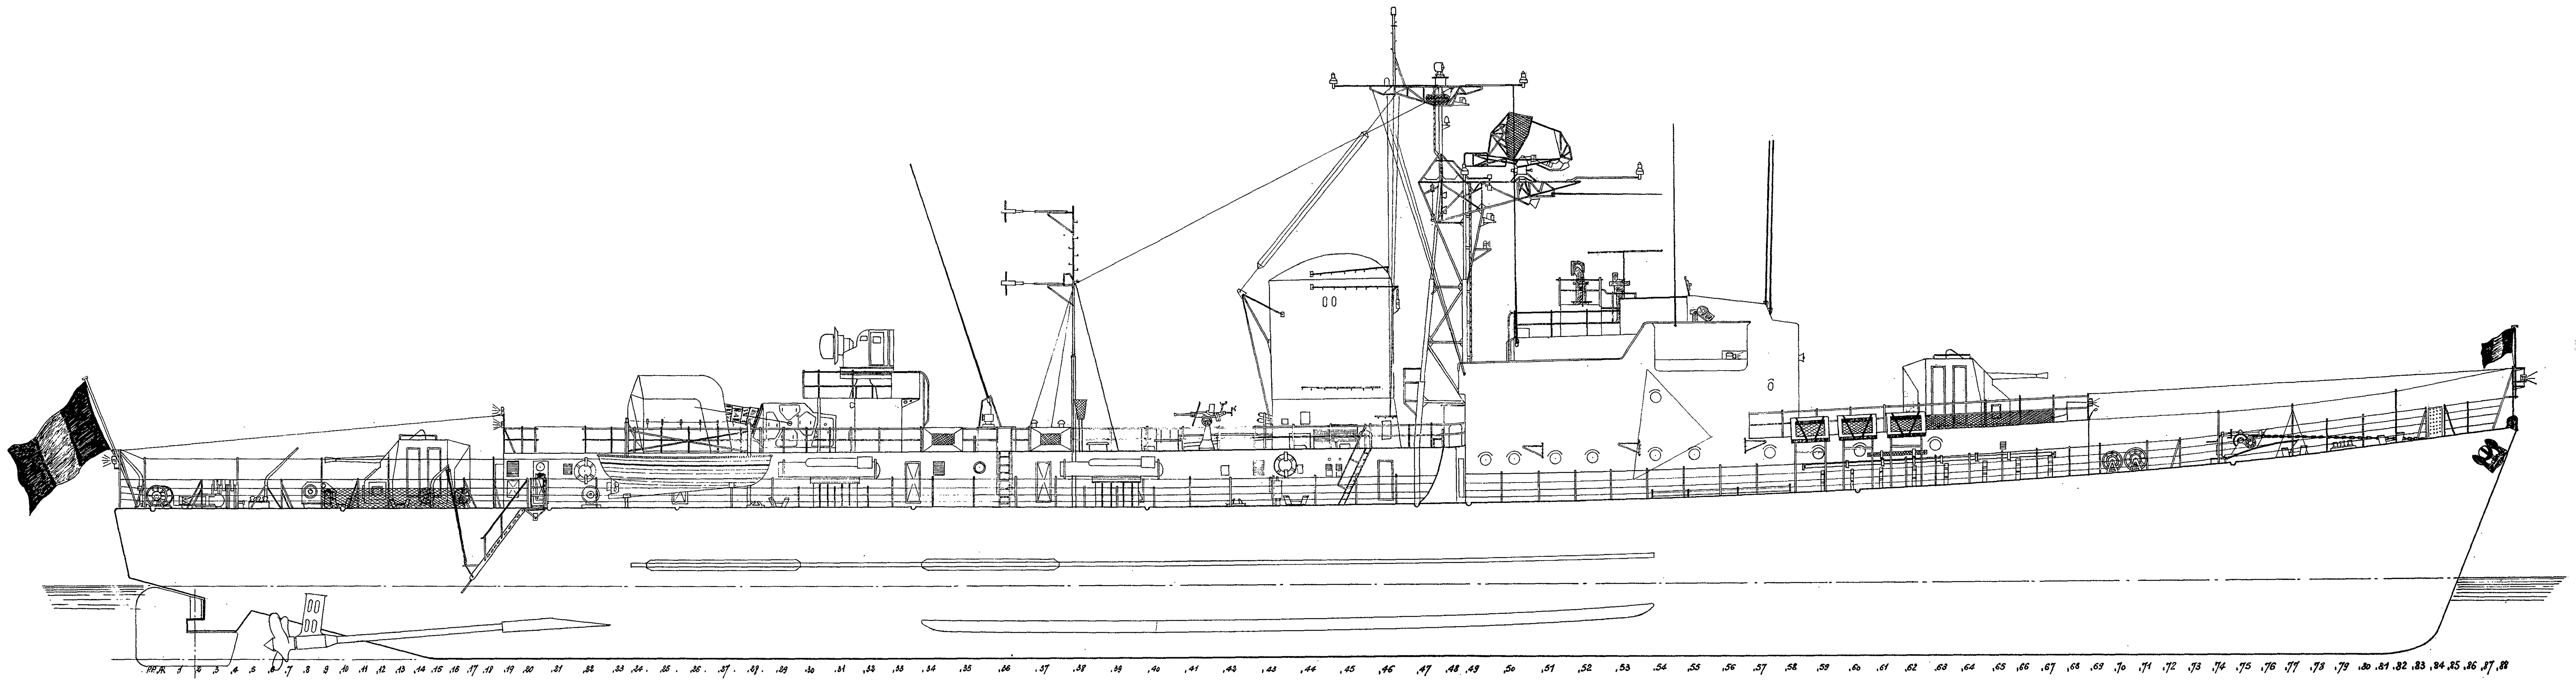

Escorteurs rapides

L'ALSACIEN. LE PROVENÇAL. LE VENDÉEN.

Construits sur les plans du Service Technique des Constructions et Armes Navales

VUES EXTÉRIEURE ET PAR DESSUS

Conforme à l'exécution

Echelle 1/100

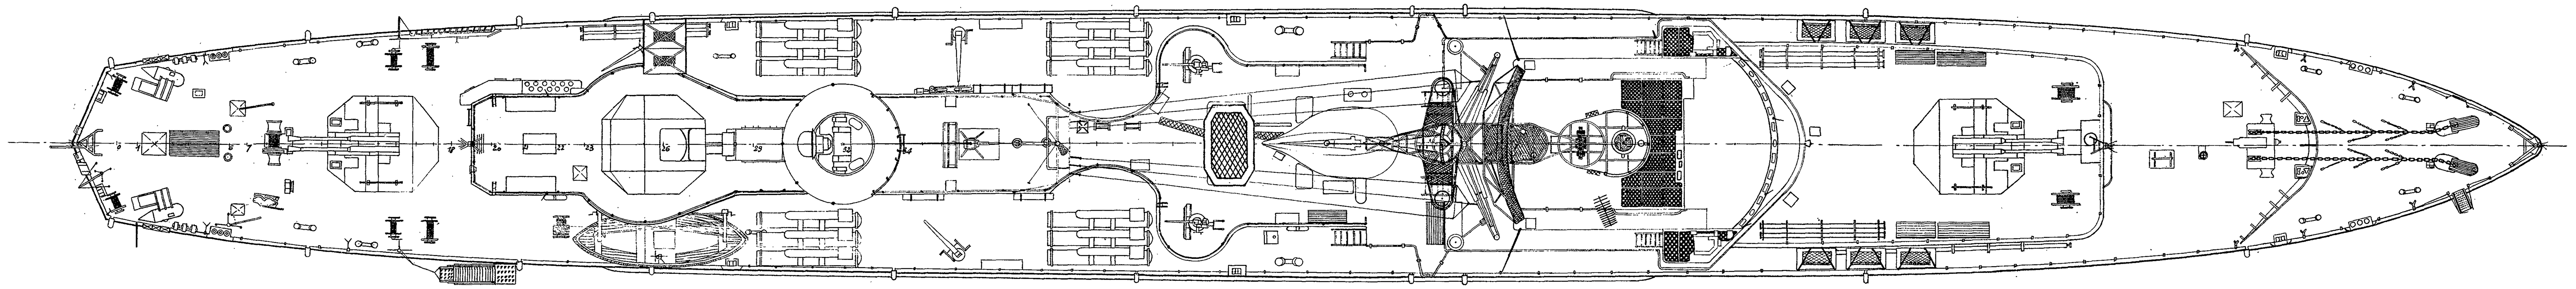

Lorient le 10 janvier 1961
L'Ingénieur en Chef
du Génie Maritime Pascal

L'Ingénieur en Chef
du Génie Maritime Picard
Chef de la Section des Const^ons Neuves

L'Ingénieur Général
du Génie Maritime Castellan
Directeur des Constructions et Armes Navales